Survey 159

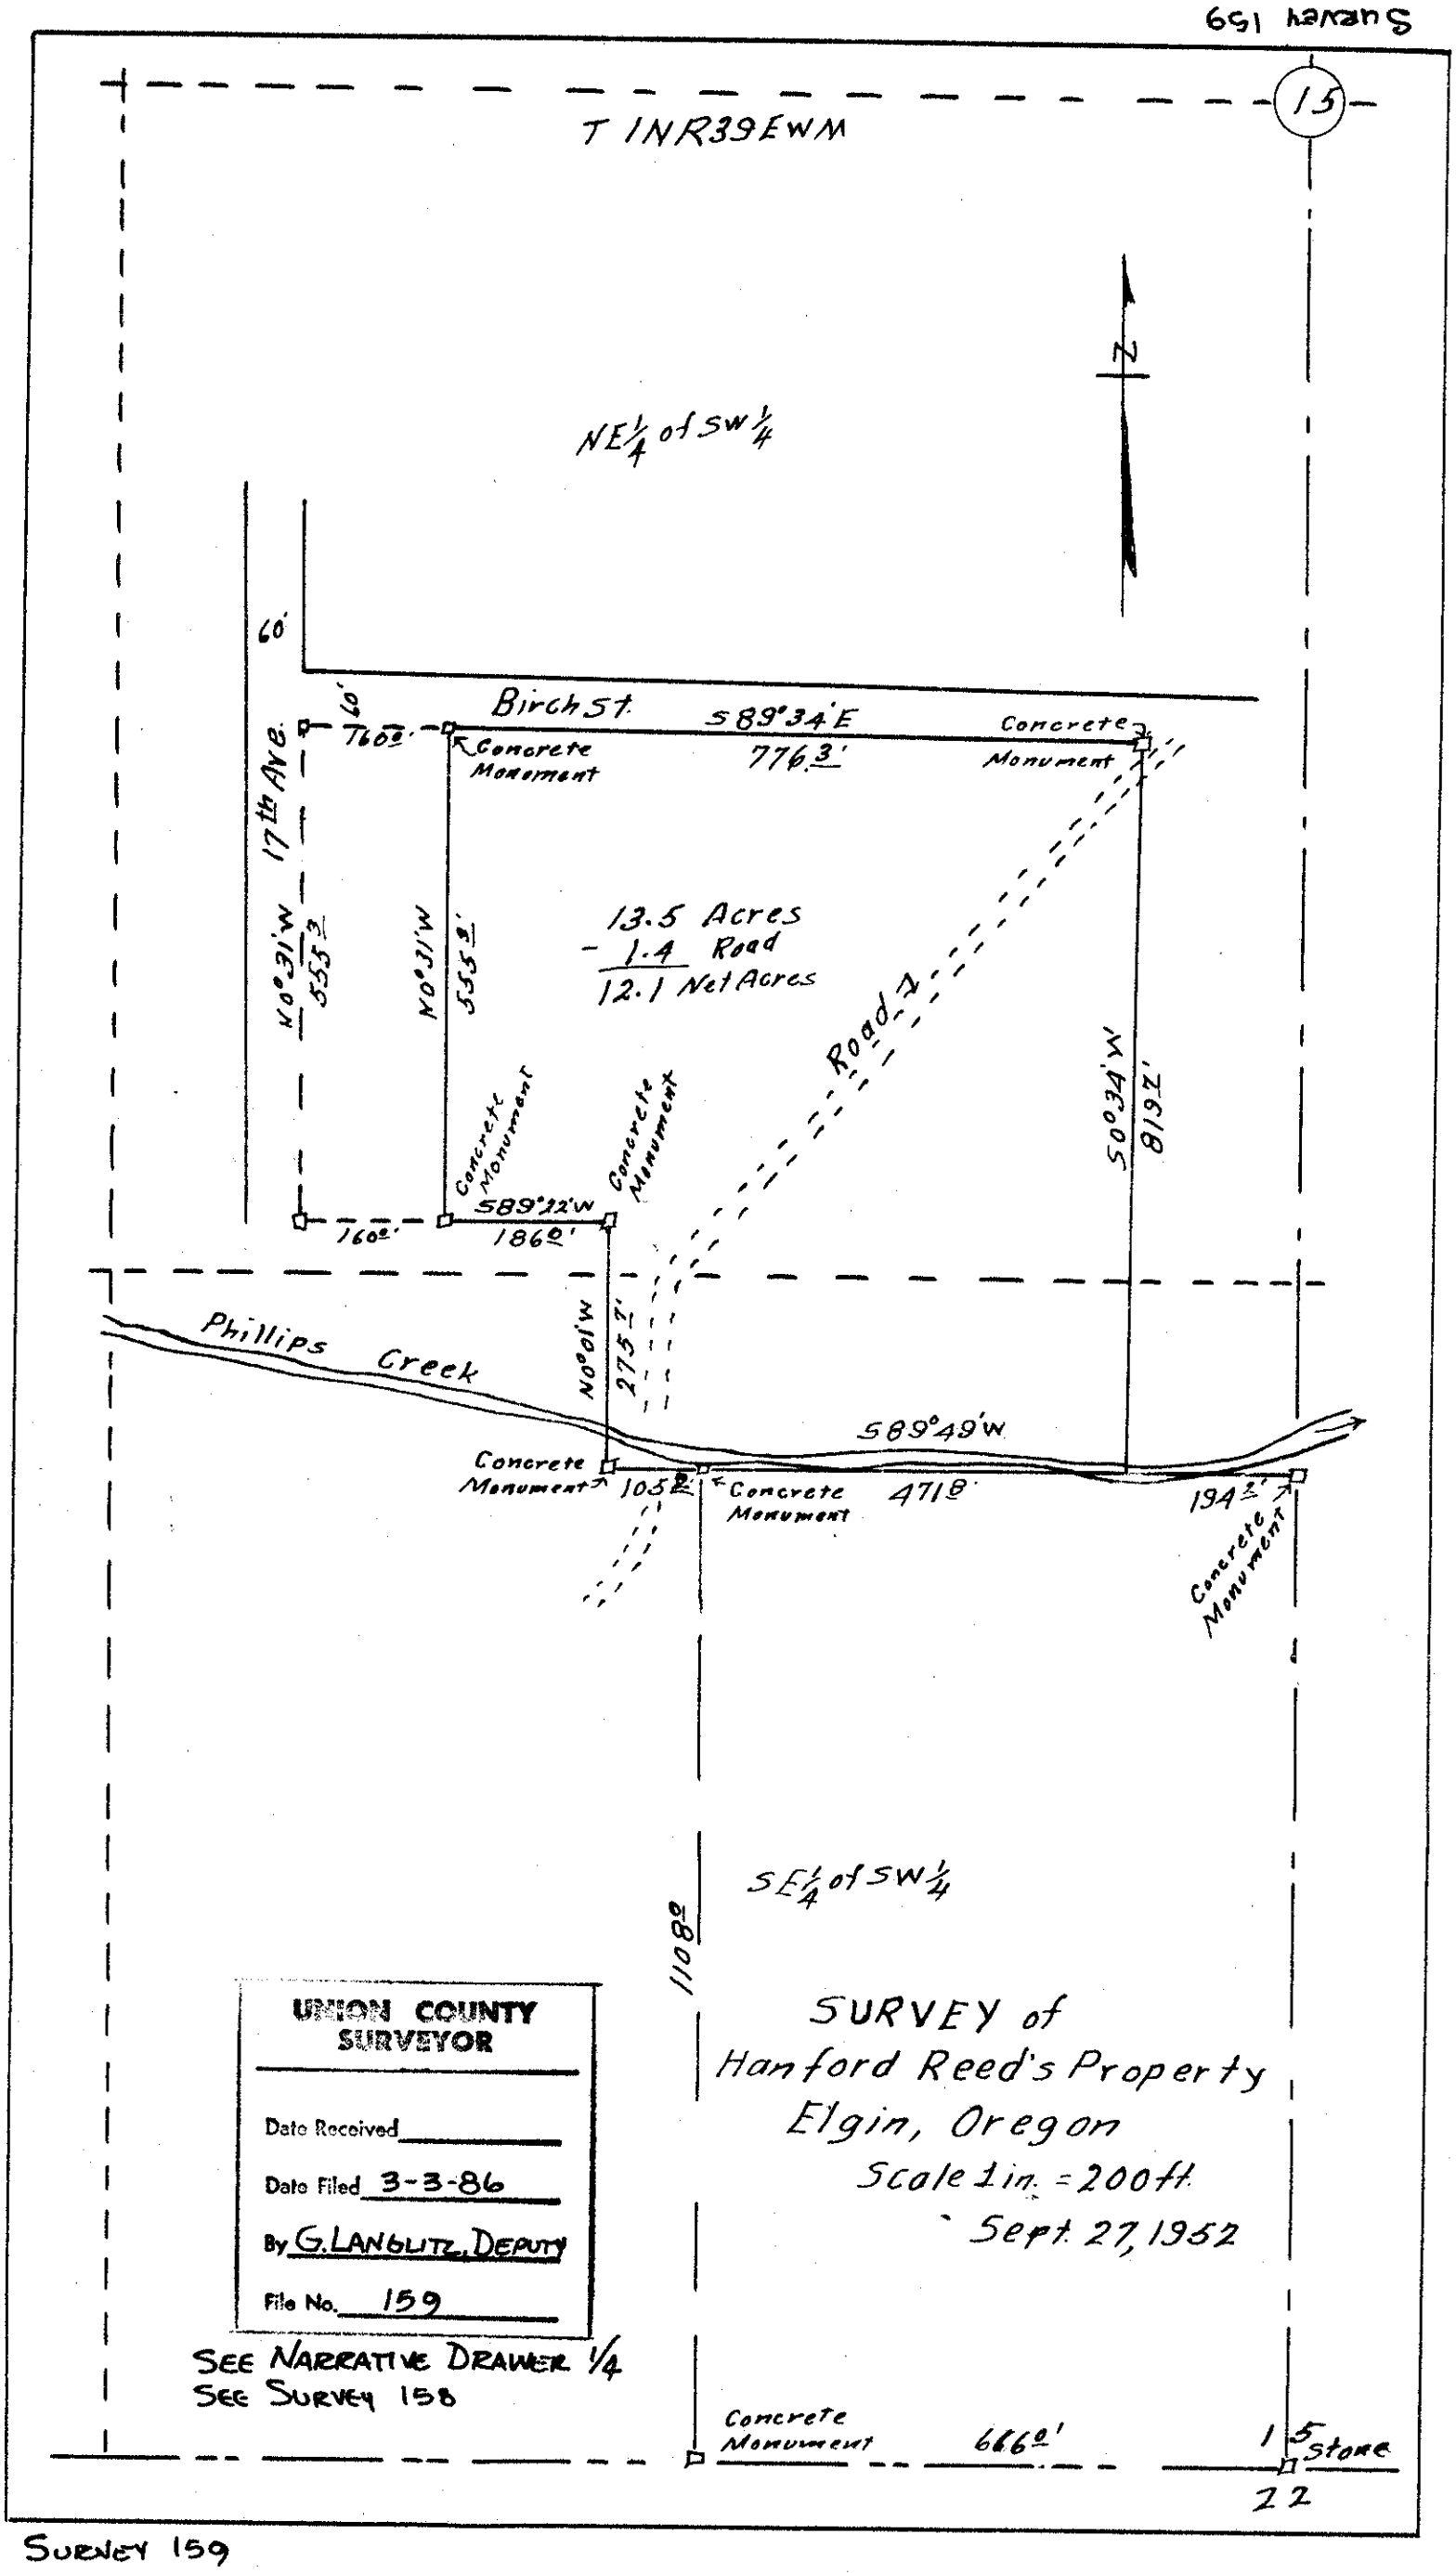

Survey 159